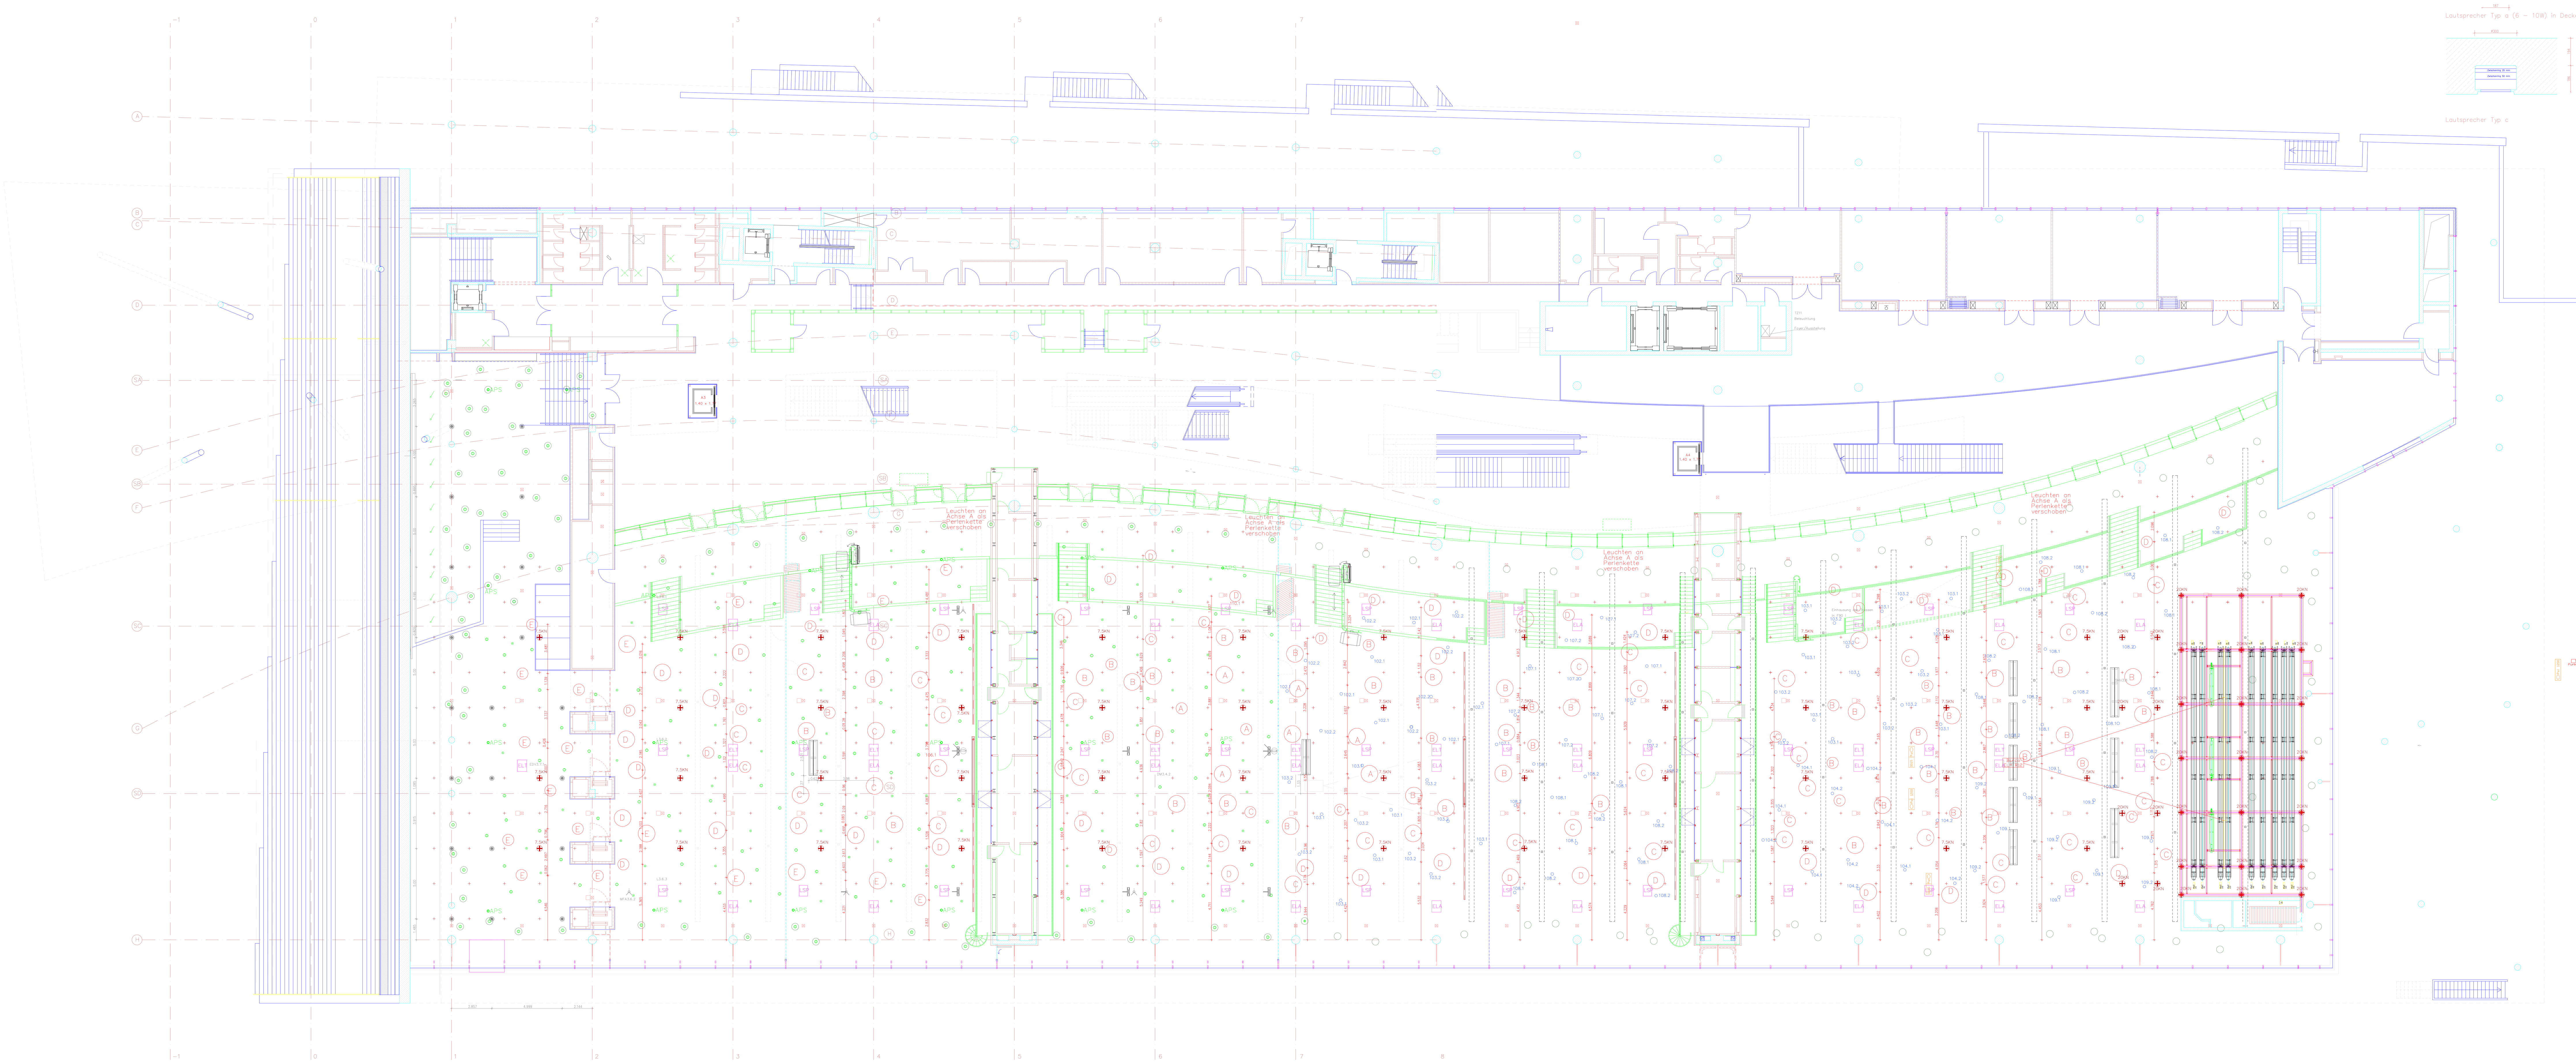

Topf KompaX 3 M 1:10

Lautsprecher Typ a (6 – 10W) in Decke +6.55

Lautsprecher Typ c

Legende Medientechnik:

- ● = Deckenlautsprecher
  Einbauöffnung in Gipskarton D= ˚ 200mm
- ◉ = Deckenlautsprecher mit Einbaugehäuse Typ C
  2-Wege 30W KompaX3 (siehe Detail)
- ◉ = Deckenlautsprecher mit Einbaugehäuse Typ A
  KompaX3 H/O = 111/300mm
- = Dome Videokamera
- = Drahtlose Mikrofonantenne
  Montage an Medienstange (Länge nach Anforderung)
- = IR-Strahler
  Montage an Medienstange (Länge nach Anforderung)
- = Horn-Druckkammerlautsprecher
- = Videokamera

LEGENDE:

- Vermassung Einbauleuchten
- Vermassung Anbauleuchten
- Vermassung Lautsprecher
- Vermassung Halogenlicht
- Vermassung Rauchmelder

- Catellani ø120 cm, 365W
- Catellani ø80 cm, 275W

Catellani Leuchten Höhen:
A=3,00m B=2,50m C=2,00m D=1,50m E=1,00m

- Anbau-Downlight "Halogenlicht" nur im Restaurant
- Downlight LS30, CDM-T 70W (Arbeitslicht)
- Downlight LS31, wie LS30 mit asym. Reflektor
- APS LS003 Antipanikleuchte
- Downlight LS23.1, TC-TEL 42W, dimmbar
- Lastpunkt 5 KN
- Lastpunkt, Belastung nach Angabe
- Rauchmelder in Deckenfarbe, mit Revisionsöffnung für Rauchmelder innerhalb der Decke
- LSP Lautsprecher nach Detail
- ELT ELA Knauf Alu-Top Revisionsklappe o.glw.
- 2-Wege-Lautsprecher, Betoneinbau im Eingiessgehäuse bzw. Einbau in Akustikdecke
- Anbau Downlight

Akustikdecke Wilhelmi mit FWA-Akustikputz, körnung k=0,5 , Filigranstruktur, RAL 5002 o.glw.:
- absorbierend
- reflektierend
- restliche Deckenfläche im Saal gespachtelt, gestrichen, RAL 9002

Alle Deckenen-Wandanschlüsse, Rand- und Fugenausbildung sowie Revisionsöffnungen siehe Detail A_DT_0550

1001 mm / 1000 mm 4.4%

Alle Längsmaszangaben sind Projektionsmasze !!
Reale Masze an der Decke sind ca. 0.1% länger !

PLAN IST NUR FÜR DEN BEREICH DER DECKEN KONFERENZSÄLE UND RESTAURANT GÜLTIG!

MITGELTENDE PLÄNE: A_DT_0550
GRUNDLAGEN DER PLANUNG: Deckenspiegel DWH vom 15-04-03, H_EL_01_0001_HF, H_EL_02_0001_HF
ADS-1/0087D F

INDEX	DATUM	ÄNDERUNG	GEZ.:	GEPR.:
D-F	15-06-04	Bestandsplan	we	mo
C-F	11-12-03	Gleichstellung Freigabe IPRO vom 25.11.2003: keine Änderungen	we	mo
B-F	19-11-03	Änderung Anordnung Medienstangen, Revi-Öffnungen für BM-Anlage Zwischendecke, endgültige Position Stangenheber/ BT	we	mo
A-F	22-07-03	2x Halogen im Restaurant ersetzt durch DL 1x42W (LS 23.1) / 5 Einbau-DL geringfügig verschoben Freigabe IPRO/ IBB vom 17-07-03		mo
F	11-07-03	Anbauleuchten nach Vorschlag Arge angeordnet (Besprechung vom 09-07-03) APS-Leuchten tw. verschoben (neue Leuchtenpositionen gewolkt), Bemassung	mo/we	mo
V3	12-06-03	Neuer Planindex Elektroplanung (J) eingearbeitet, Neue Anordnung Anbauleuchten, Optimierung der Positionen aller Catallanie-Leuchten (gem. Abstandsangabe IC), Entfall Catallani ø170cm, nur Halogen im Restaurant +1.0m		
V2	25-04-03	Höhenangaben Catallani-Leuchten / 2 verschiedene DL-Typen nach Planung IC	mo	mo
V1	07-04-03	Planerstellung und Versand	we	mo

KONGRESSZENTRUM NEUE TERRASSE DRESDEN

BAUHERR : NTD KONGRESSCENTRUM NEUE TERRASSE DRESDEN GMBH, PALAISPLATZ 2b 01097 DRESDEN – FON : 0351/8181–350 FAX : 0351/8181–356

PROJEKTSTEUERUNG: INGENIEURBÜRO FÜR BAUWESEN PROF. BURKHARDT GMBH & CO, TIERGARTENSTR. 81, 01219 DRESDEN – FON : 0351/25460–0 FAX : 0351/25460–90

ENTWURF UND AUSFÜHRUNGSPLANUNG: DIPL. ING. ARCHITEKTEN BDA STORCH, EHLERS & PARTNER, ADELHEIDSTRASSE 18 30171 HANNOVER – FON : 0511/28586–0 FAX : 0511/817652

TRAGWERKSPLANUNG: LEONARD ANDRÄ UND PARTNER BERATENDE INGENIEURE VBI GMBH, ANNENSTRASSE 10 01067 DRESDEN – FON : 0351/49485–0 FAX : 0351/49485–11

HAUSTECHNIK : IC INGENIEURCONSULT TECHNISCHE GESAMTPLANUNG DRESDEN GMBH, PROJEKTBÜRO BODENBACHER STR. 20 01277 DRESDEN FON 0351/2506719 FAX 0351/2506720

GENERALUNTERNEHMER: ARGE KONGRESSZENTRUM NTD, ED. ZÜBLIN AG NL DRESDEN – WALTER-BAU VEREINIGT MIT DYWIDAG NL DRESDEN

PLANUNGSPHASE: AUSFÜHRUNGSPLANUNG MAßSTAB: 1 :100
± 0.00 = 111.20 uNN

BAUTEIL: AKUSTIKDECKE UNTER TERRASSENDECKE

GEZ.: we/mo 05.04.03 GEPR.: GESEHEN : BLATTGR.: 194.5/85.1

DIPL. ING. ARCHITEKTEN BDA STORCH, EHLERS & PARTNER ADELHEIDSTR.18 F828586-0 30171 HANNOVER

15.6.2004

PLANGRUPPE	BAUTEIL	PLANNUMMER	INDEX	STAND
ADS	1	0087	D	F